Profigeo	Měřil	Zpracoval	Kontroloval
	Miroslav Sochor	Jiří Vlček	Ing.Jiří Novotný

Profigeo Rokycany s.r.o., Malé.nám.122, 337 01 Rokycany, e-mail: info@profigeorokycanyl.cz, GSM: 731 446 487

Dokumentace skutečného provedení stavby

08/2019

Stavba:

vodovod "Pozemky – Tuřany"

Měřítko 1:200

Výtisk
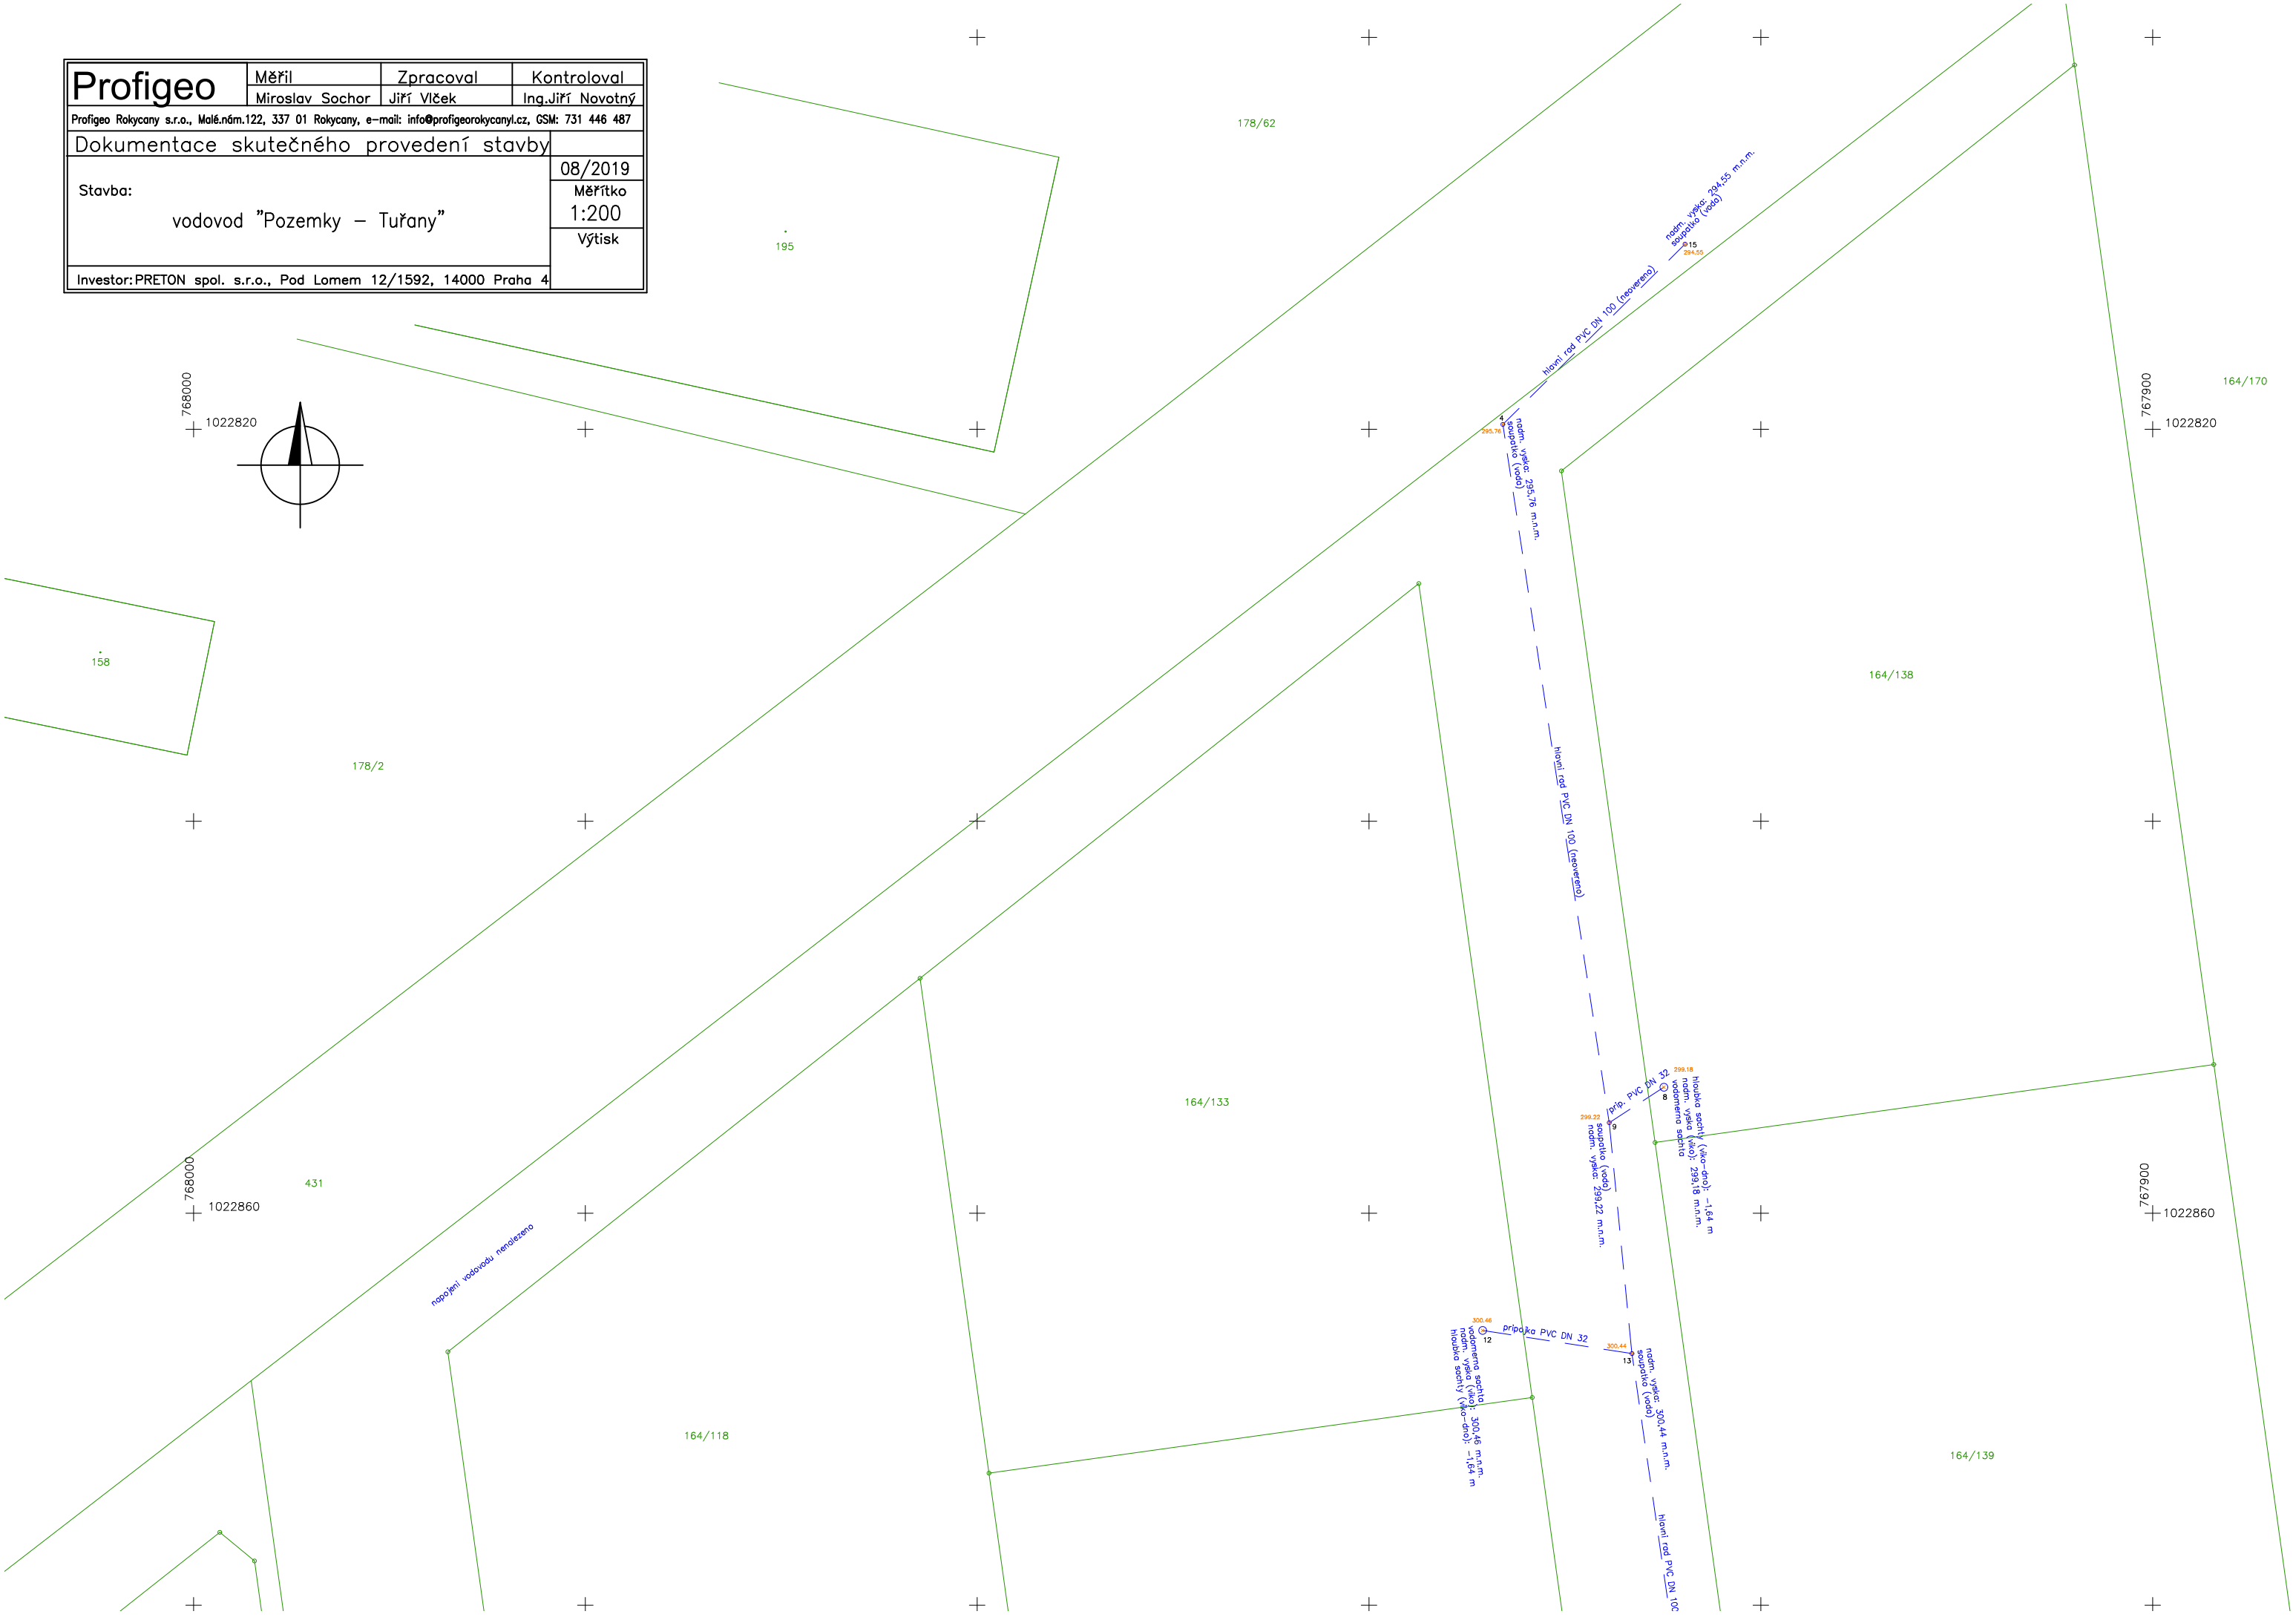
Investor: PRETON spol. s.r.o., Pod Lomem 12/1592, 14000 Praha 4